


最終決定図		
施主	設計	オーダ
	全 84.10 坪	全 63.10 坪
	約 84.11 坪	

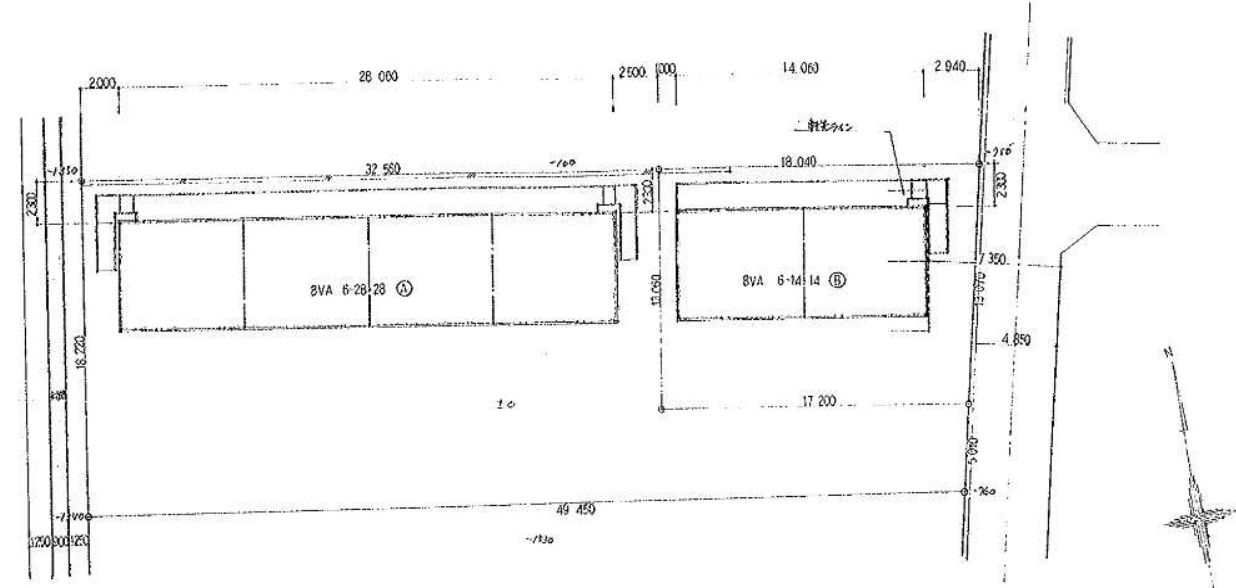

配置図 1/200
図面寸法は、竣工から竣工後30日までの
 距離とする。

竣工図面
 年月日
 承認印

■敷地概要	■建物概要	■建築地域指定区分	■備考	セキスイハウス / 積水ハウス株式会社 (一級建築士事務所) 管理建築士 中野 啓吾 (新設)	型式 BVA 6-28-28 & 6-14-14	図名 配置図

88-8-45
 8257
 88-8-45