

|                     |                  |
|---------------------|------------------|
| 工事件名                | RAN-PJ-[3Gサンセット] |
| ソフトバンク株式会社（関西技術統括部） |                  |

## 工 事 完 成 図

IMT姫路南駅前

| 統括責任者                                                                               | 設計責任者                                                                               |
|-------------------------------------------------------------------------------------|-------------------------------------------------------------------------------------|
|  |  |

令和7年5月


エクシオグループ株式会社

# 工事完成図目次

IMT姫路南駅前

| 図 面 名 称 | 図面番号 |
|---------|------|
| 案内図・位置図 | 1    |
| 平面図     | 2    |
| 立面図     | 3    |
| 仮設計画図   | 4    |
| 工事統括数量表 | 5    |

取扱注意

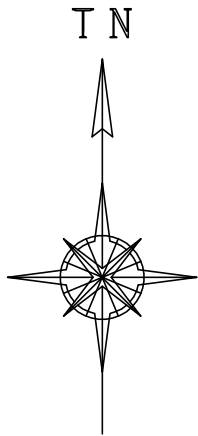

基地局設置場所

基地局設置場所




位置図 S=1/2500

案内図 S=1/25000



物件名：テレコム鉄塔  
住所：兵庫県 姫路市 南駅前町9 1  
交通手段：JR神戸線 姫路駅下車徒歩約2分  
緯度：34° 49' 31" (世界測地系)  
経度：134° 41' 30"  
G L：11.0m

| 版数 | 日付         | 改定履歴         | 日付         | 2025/01/30 | 工事名 | RAN-PJ-[3Gサンセット] |               |          |             |
|----|------------|--------------|------------|------------|-----|------------------|---------------|----------|-------------|
| 1  | 2025/01/30 | エクシオグループ株式会社 |            |            |     | 縮尺               | 基地局番号<br>基地局名 | KI-13461 | I M T 姫路南駅前 |
| 2  |            |              | 施主         |            | 図面名 |                  |               |          |             |
| 3  |            |              | ソフトバンク株式会社 |            |     |                  |               |          |             |
| 4  |            |              |            |            |     |                  |               |          |             |
| 5  |            |              |            |            |     |                  |               |          |             |

取扱注意

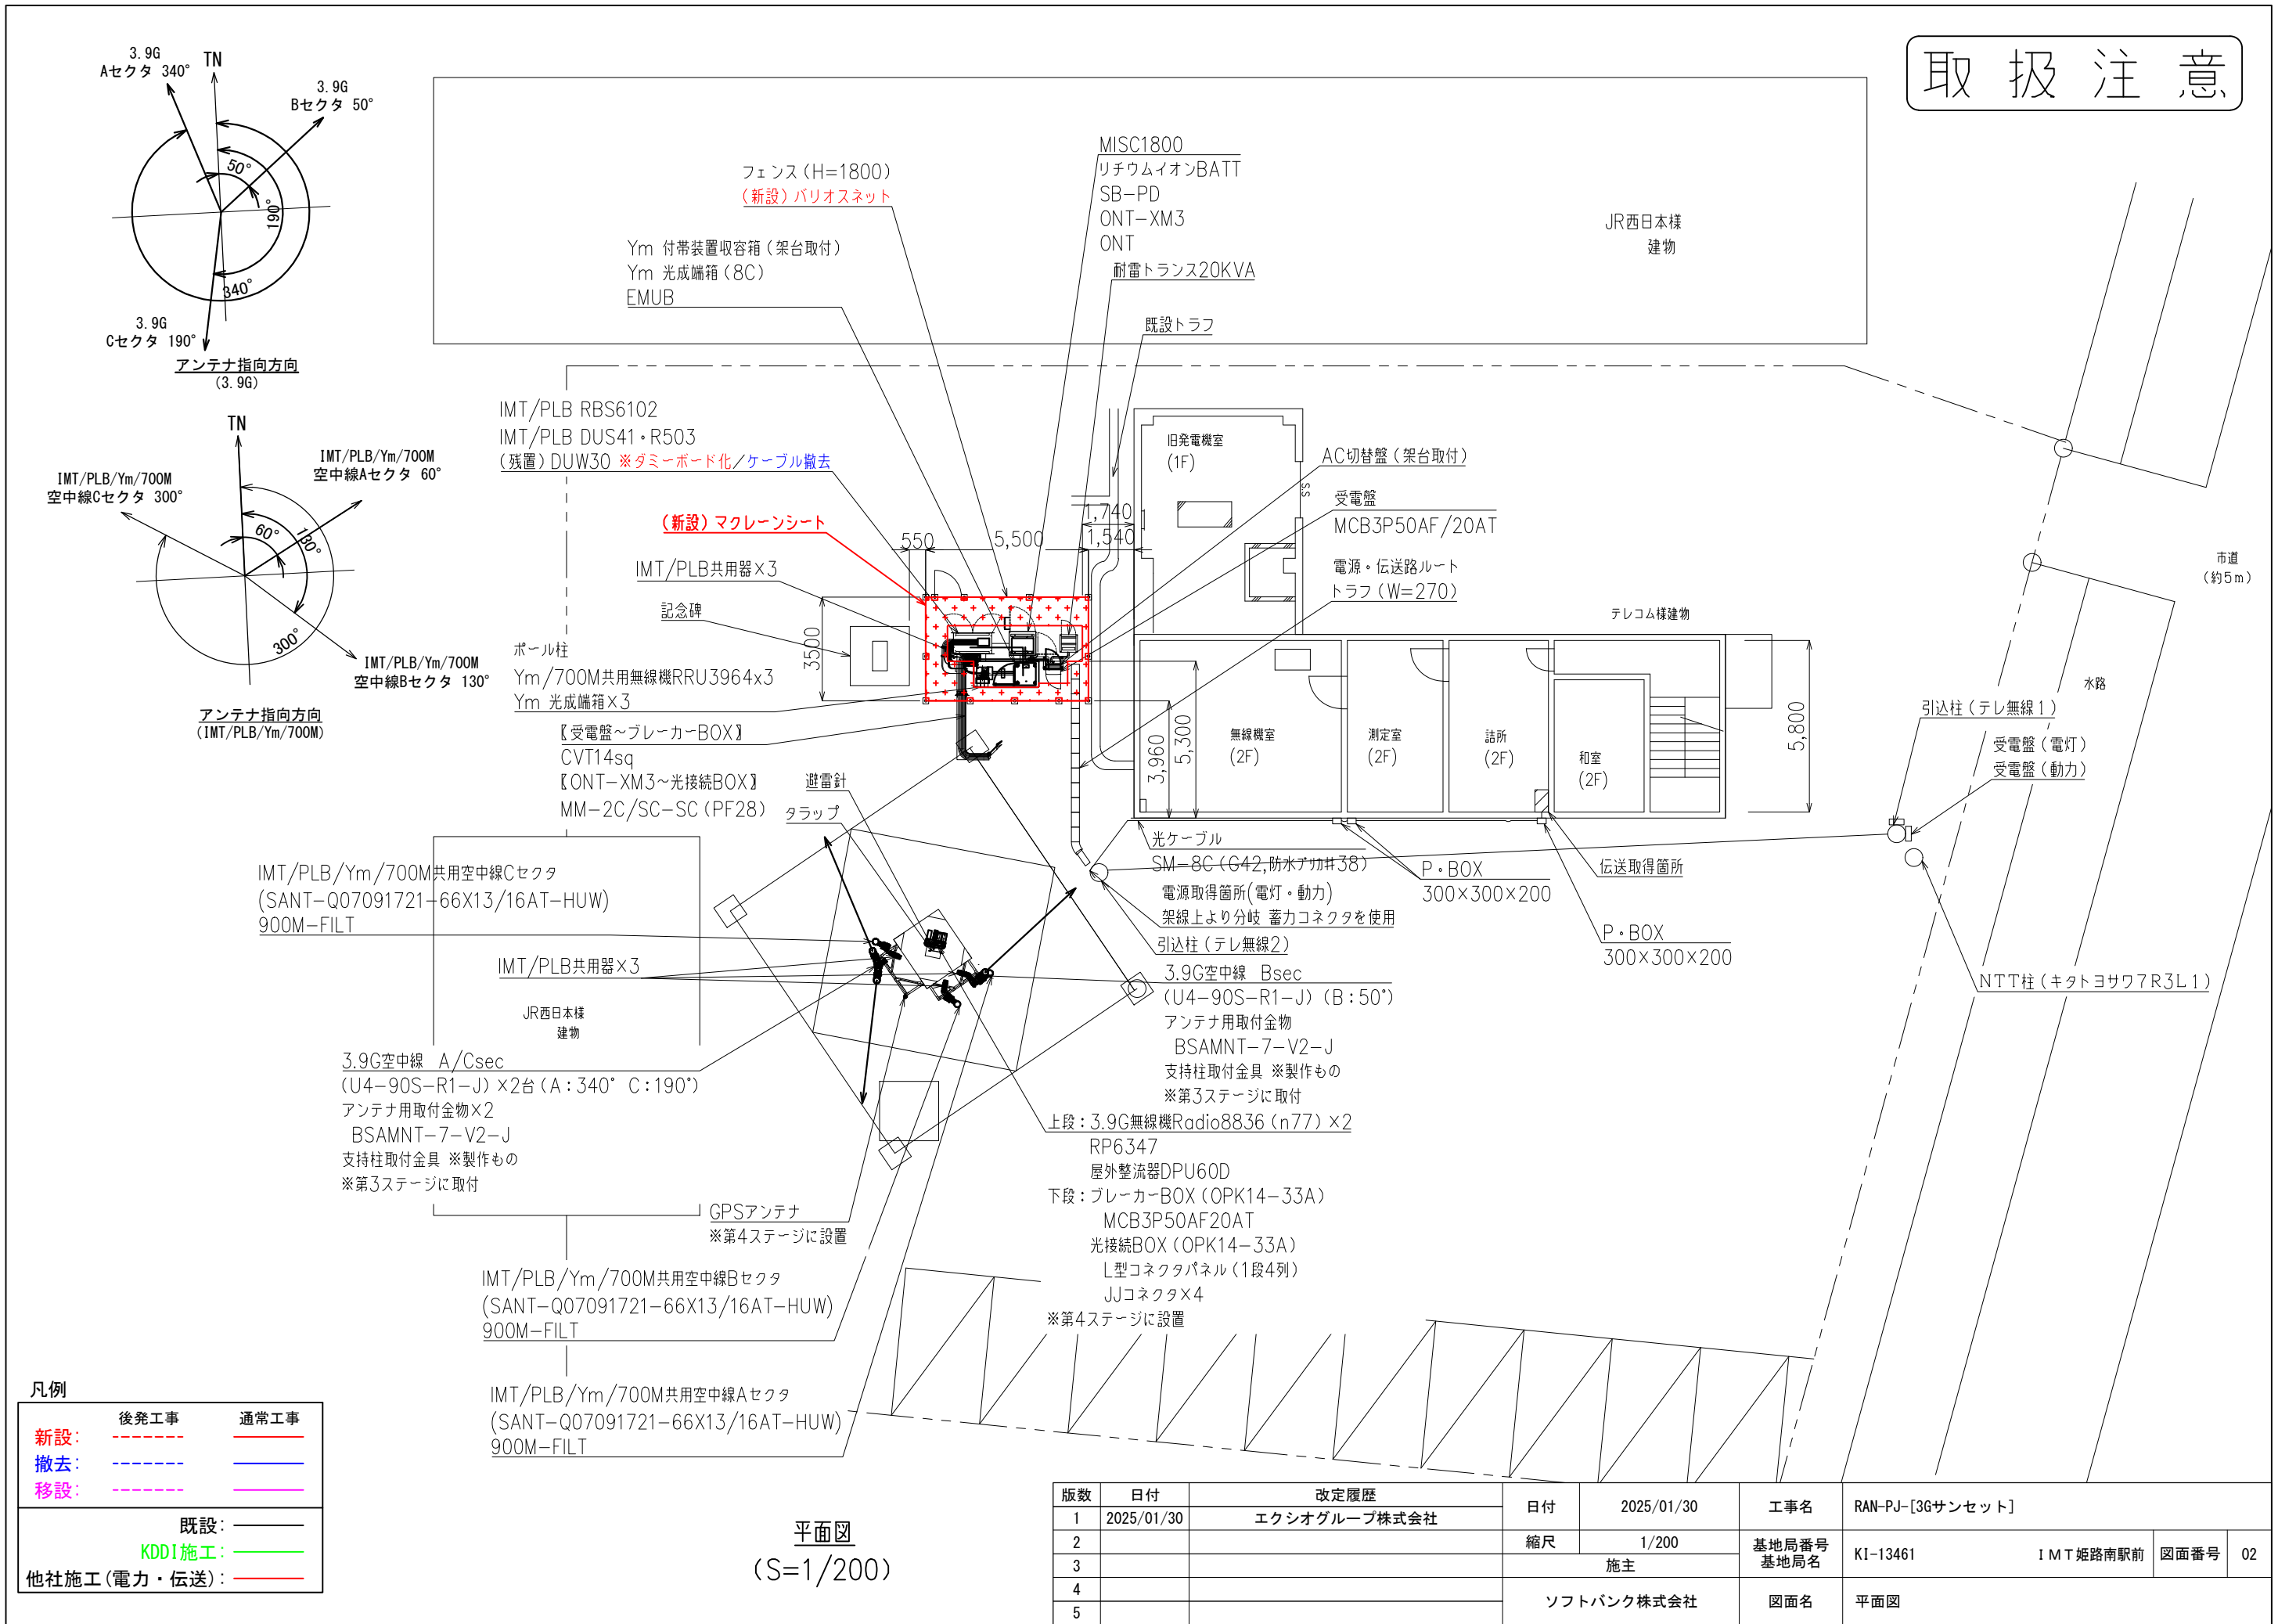

取扱注意

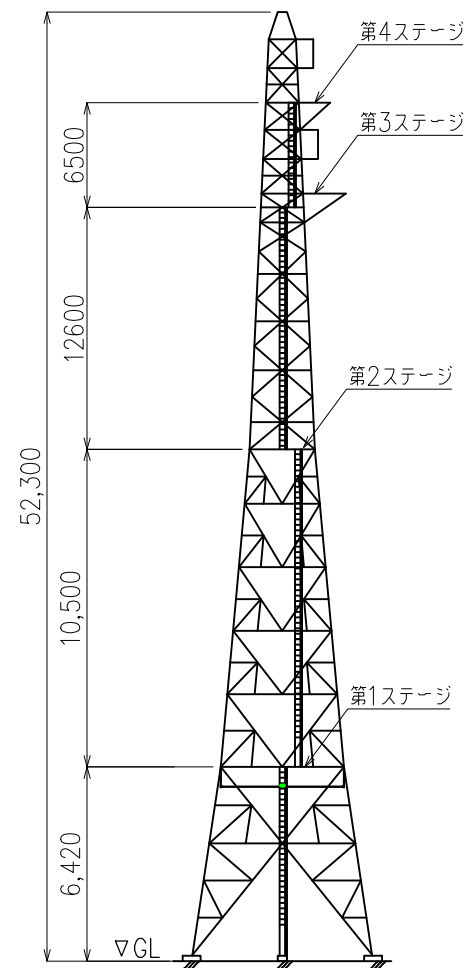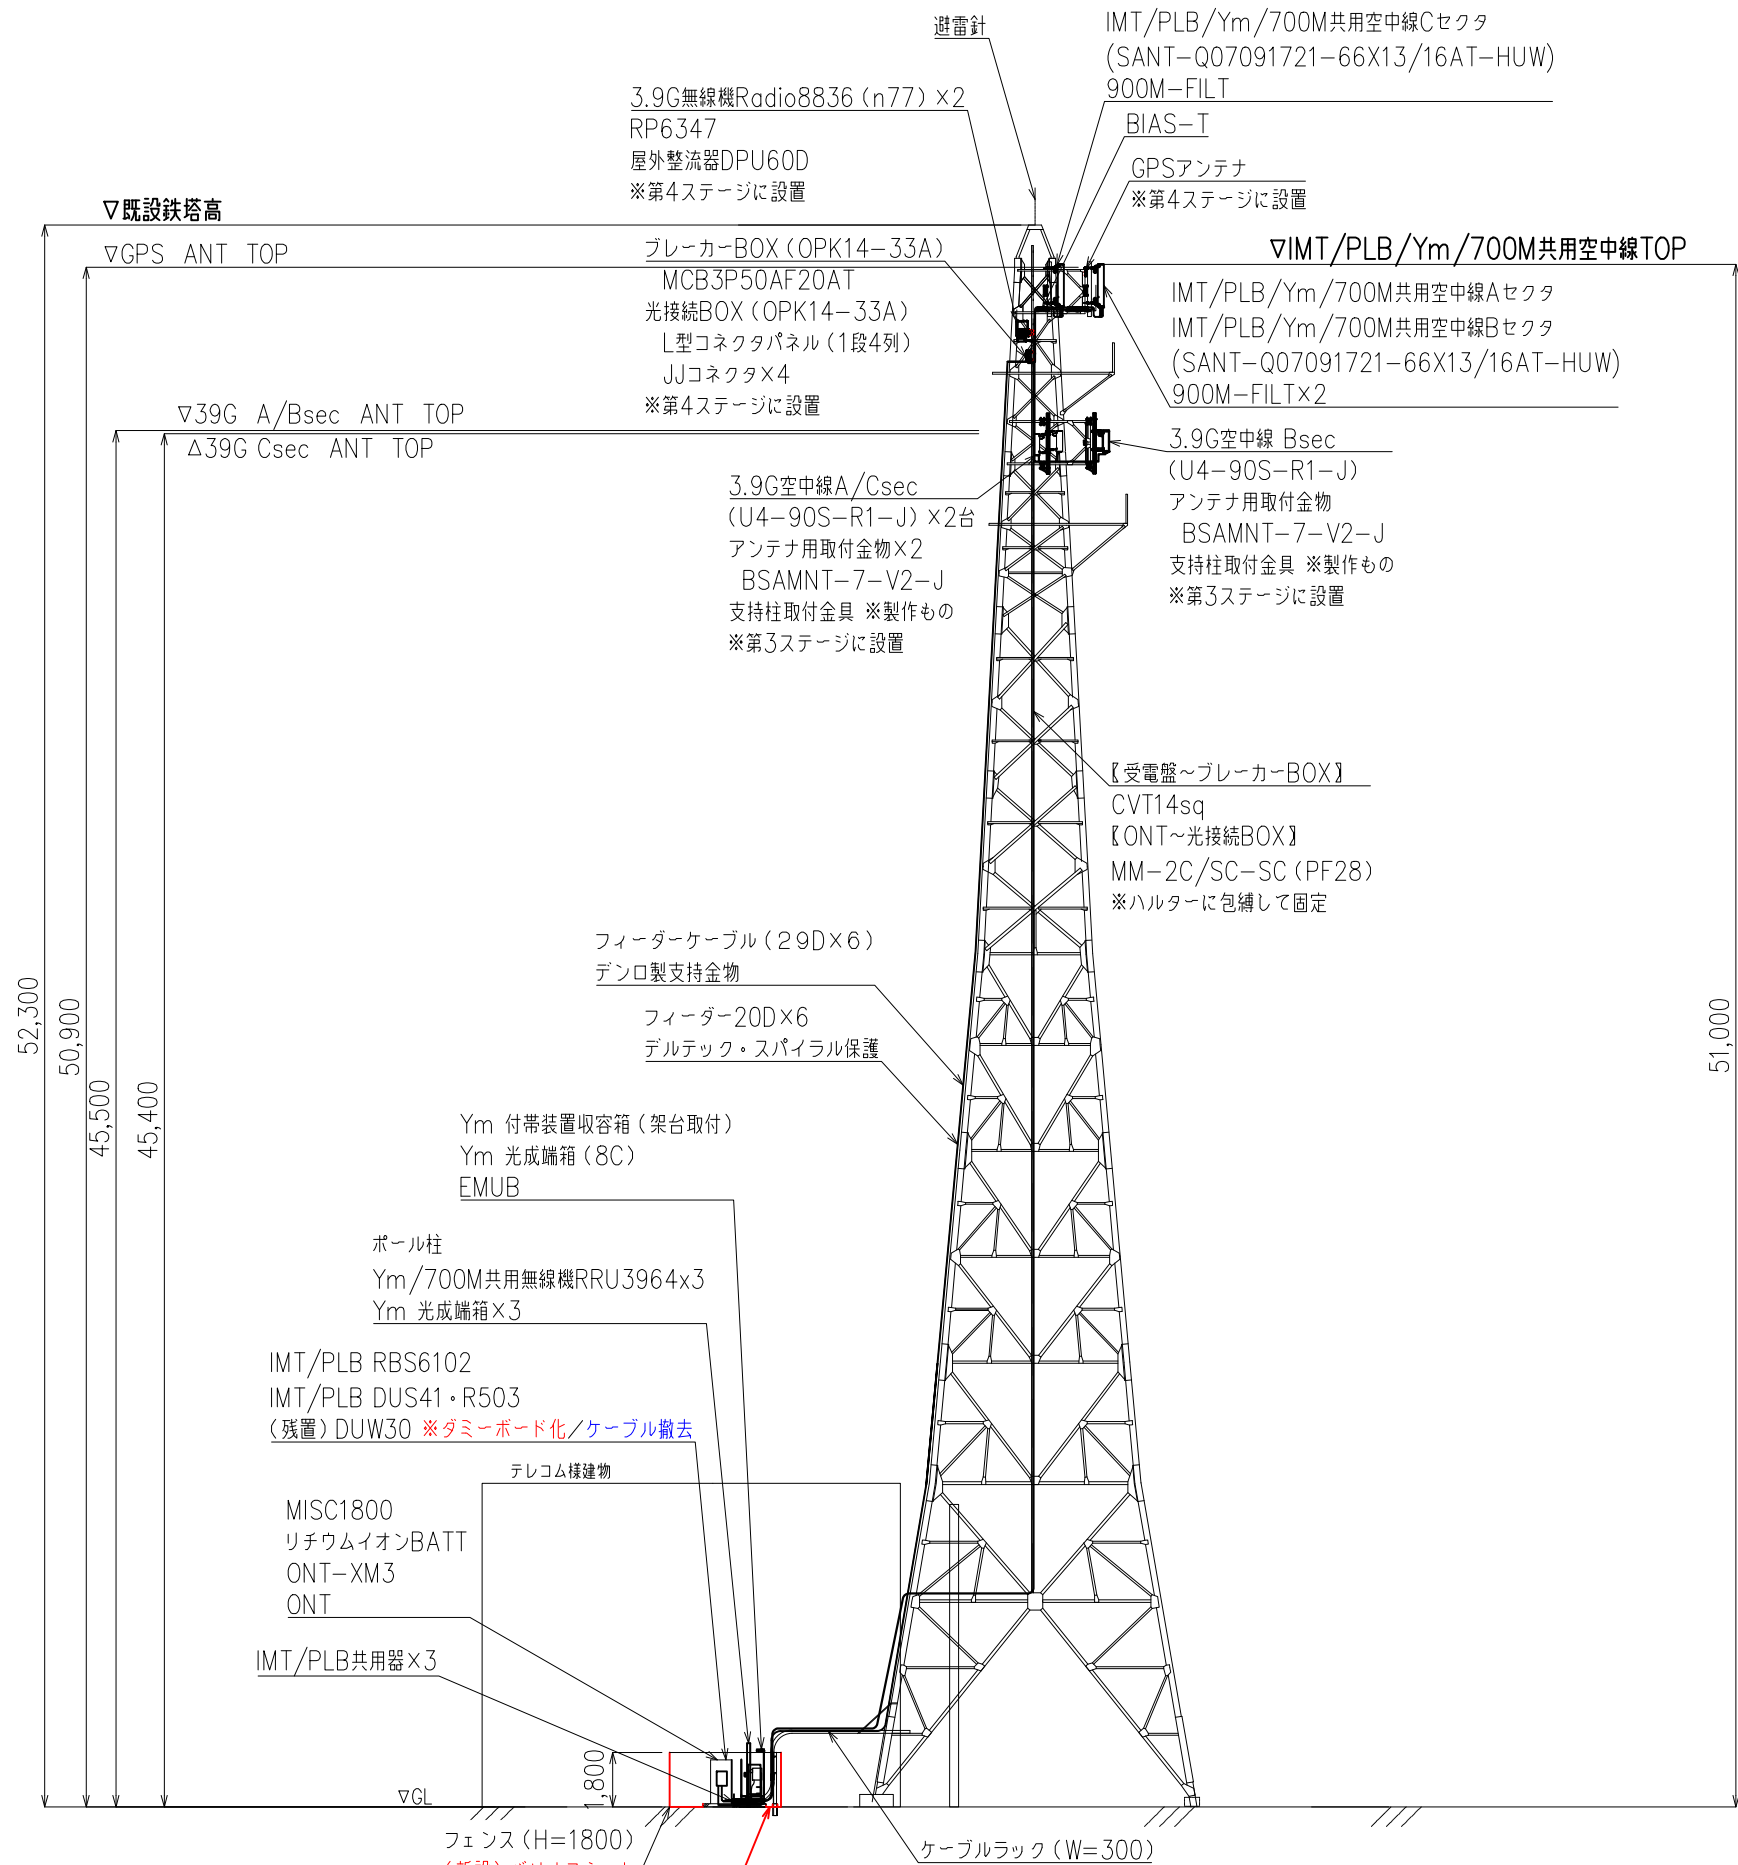

鉄塔立面図


| 凡例                 |       |       |
|--------------------|-------|-------|
|                    | 後発工事  | 通常工事  |
| 新設:                | ----- | ----- |
| 撤去:                | ----- | ----- |
| 移設:                | ----- | ----- |
| 既設: -----          |       |       |
| KDDI施工: -----      |       |       |
| 他社施工(電力・伝送): ----- |       |       |

西立面図  
(S=1/250)

| 版数 | 日付         | 改定履歴         | 日付         | 2025/01/30 | 工事名           | RAN-PJ-[3Gサンセット] |          |      |    |
|----|------------|--------------|------------|------------|---------------|------------------|----------|------|----|
| 1  | 2025/01/30 | エクシオグループ株式会社 | 縮尺         | 1/250      | 基地局番号<br>基地局名 | KI-13461         | IMT姫路南駅前 | 図面番号 | 03 |
| 2  |            |              |            |            |               |                  |          |      |    |
| 3  |            |              | 施主         |            | 図面名           | 立面図              |          |      |    |
| 4  |            |              | ソフトバンク株式会社 |            |               |                  |          |      |    |
| 5  |            |              |            |            |               |                  |          |      |    |

取扱注意

TN

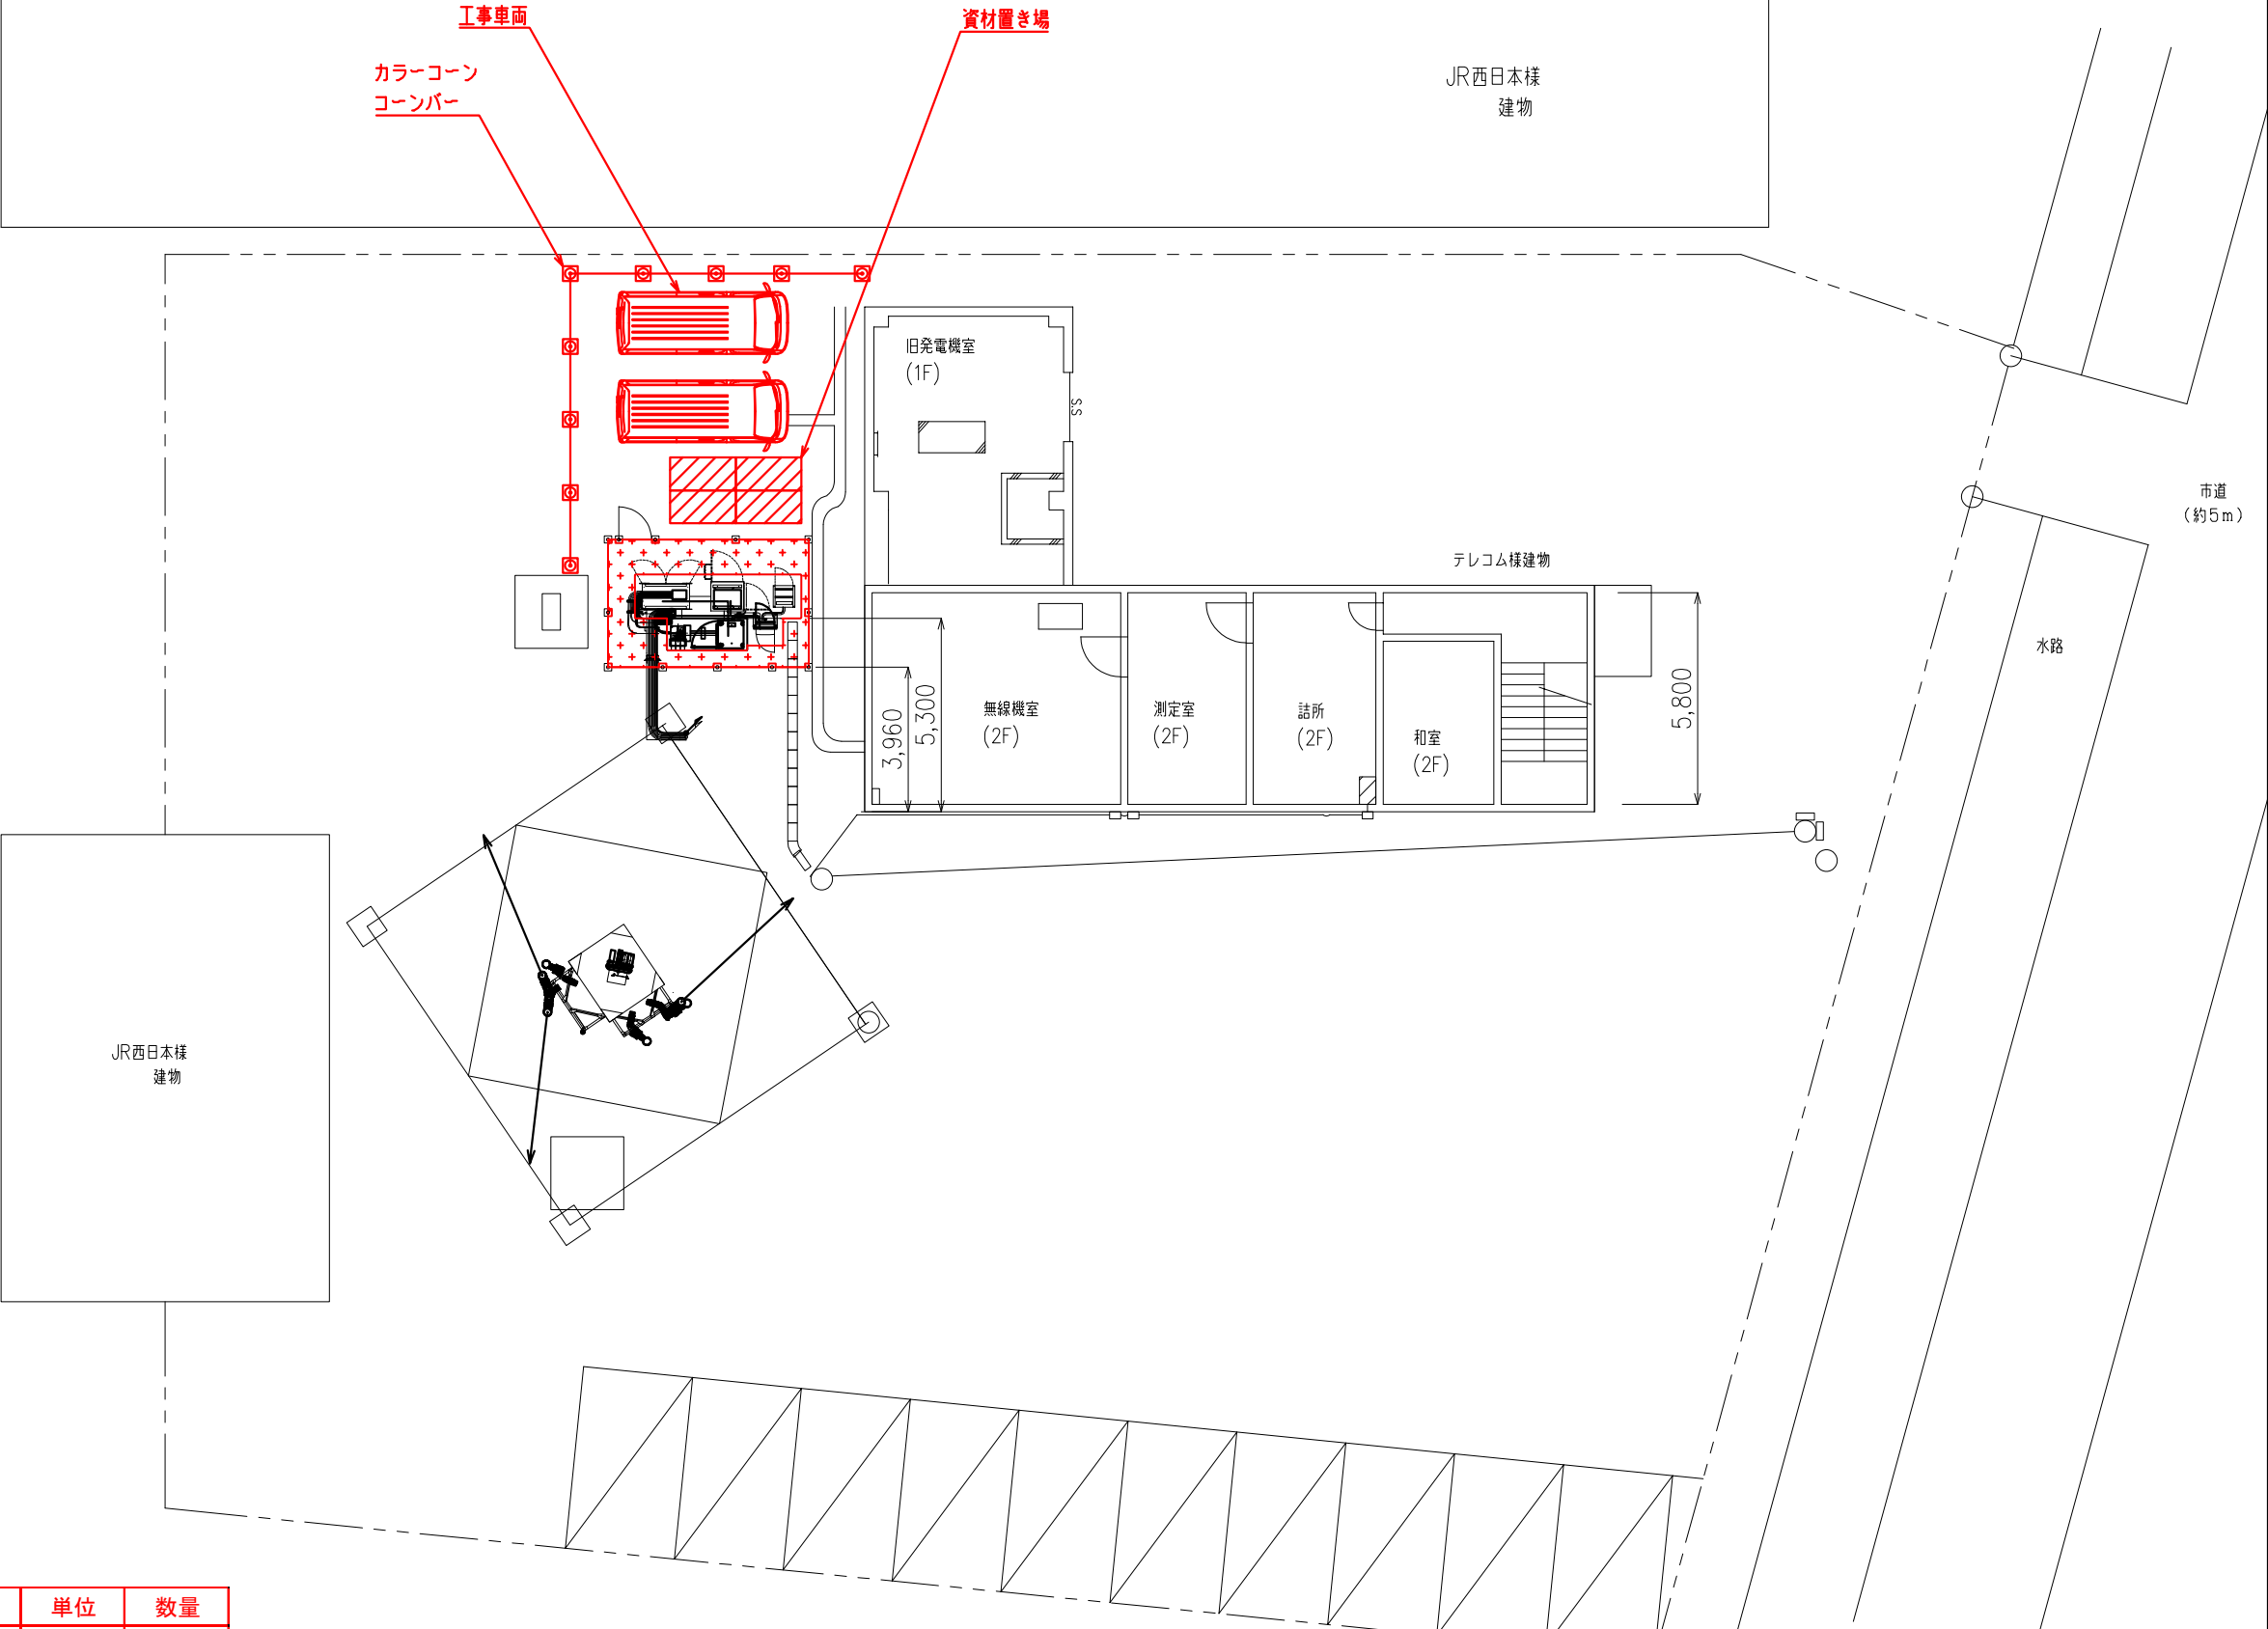

| 工程項目             | 単位             | 数量   |
|------------------|----------------|------|
| 資材置場(養生・飛散防止ネット) | m <sup>2</sup> | 6.48 |
| カラーコーン           | 本              | 9    |
| コーンバー            | 本              | 8    |

平面図  
(S=1/200)

| 版数 | 日付         | 改定履歴         | 日付 | 2025/01/30 | 工事名 | RAN-PJ-[3Gサンセット] |       |               |          |
|----|------------|--------------|----|------------|-----|------------------|-------|---------------|----------|
| 1  | 2025/01/30 | エクシオグループ株式会社 |    |            |     | 縮尺               | 1/200 | 基地局番号<br>基地局名 | KI-13461 |
| 2  |            |              | 施主 | ソフトバンク株式会社 | 図面名 |                  |       |               |          |
| 3  |            |              |    |            |     |                  |       |               |          |
| 4  |            |              |    |            |     |                  |       |               |          |
| 5  |            |              |    |            |     |                  |       |               |          |

| 図番       | 図面名称       | 工程項目             | 単位 | 数量   | 備考                       | 図番 | 図面名称                         | 工程項目 | 単位 | 数量 | 備考 |
|----------|------------|------------------|----|------|--------------------------|----|------------------------------|------|----|----|----|
| 02<br>03 | 平面図<br>立面図 | マクレーンシート         | ㎡  | 11.2 |                          | -  | システム系統図<br>ケーブル系統図<br>空中線系統図 |      |    |    |    |
|          |            | バリオスネット          | ㎡  | 32.4 |                          |    |                              |      |    |    |    |
|          |            |                  |    |      |                          |    |                              |      |    |    |    |
|          |            |                  |    |      |                          |    |                              |      |    |    |    |
|          |            |                  |    |      |                          |    |                              |      |    |    |    |
|          |            |                  |    |      |                          |    |                              |      |    |    |    |
| 04       | 仮設計画図      | 資材置場(養生・飛散防止ネット) | ㎡  | 6.48 |                          |    |                              |      |    |    |    |
|          |            | カラーコーン           | 本  | 9    |                          |    |                              |      |    |    |    |
|          |            | コーンバー            | 本  | 8    |                          |    |                              |      |    |    |    |
|          |            |                  |    |      |                          |    |                              |      |    |    |    |
|          |            |                  |    |      |                          |    |                              |      |    |    |    |
| -        | BATT保持時間   | 3.9G             | H  | 0.00 |                          |    | 撤去品                          |      |    |    |    |
|          |            | 2.1G             | H  | 4.57 |                          |    |                              |      |    |    |    |
|          |            | 900M             | H  | 4.57 |                          |    |                              |      |    |    |    |
|          |            | 1.7G             | H  | 4.11 | 3.78H÷92Ah×100Ah = 4.11H |    |                              |      |    |    |    |
|          |            | 700M             | H  | 4.11 | 3.78H÷92Ah×100Ah = 4.11H |    |                              |      |    |    |    |

| 版数 | 日付         | 改定履歴         | 日付 | 2025/01/30 | 工事名           | RAN-PJ-[3Gサンセット] |             |      |    |
|----|------------|--------------|----|------------|---------------|------------------|-------------|------|----|
| 1  | 2025/01/30 | エクシオグループ株式会社 | 縮尺 | -          | 基地局番号<br>基地局名 | KI-13461         | I M T 姫路南駅前 | 図面番号 | 05 |
| 2  |            |              |    |            |               |                  |             |      |    |
| 3  |            |              | 施主 |            | ソフトバンク株式会社    | 図面名              | 工事統括数量表     |      |    |
| 4  |            |              |    |            |               |                  |             |      |    |
| 5  |            |              |    |            |               |                  |             |      |    |